


Генеральный план
 КАБАРДИНКА
 РЕВОЛЮЦИОННАЯ 38


Масштаб 1:1000

СООБЩЕНИЕ № 40

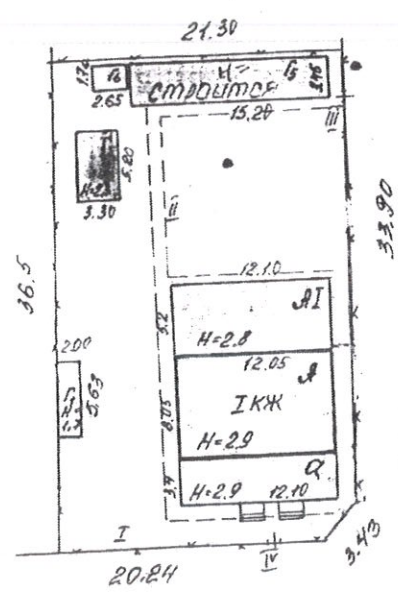

УЛИЦА ШКОЛЬНАЯ №

УЛИЦА РЕВОЛЮЦИОННАЯ № 38

27 04 6
 Сверисова
 24 04 6
 ШИ

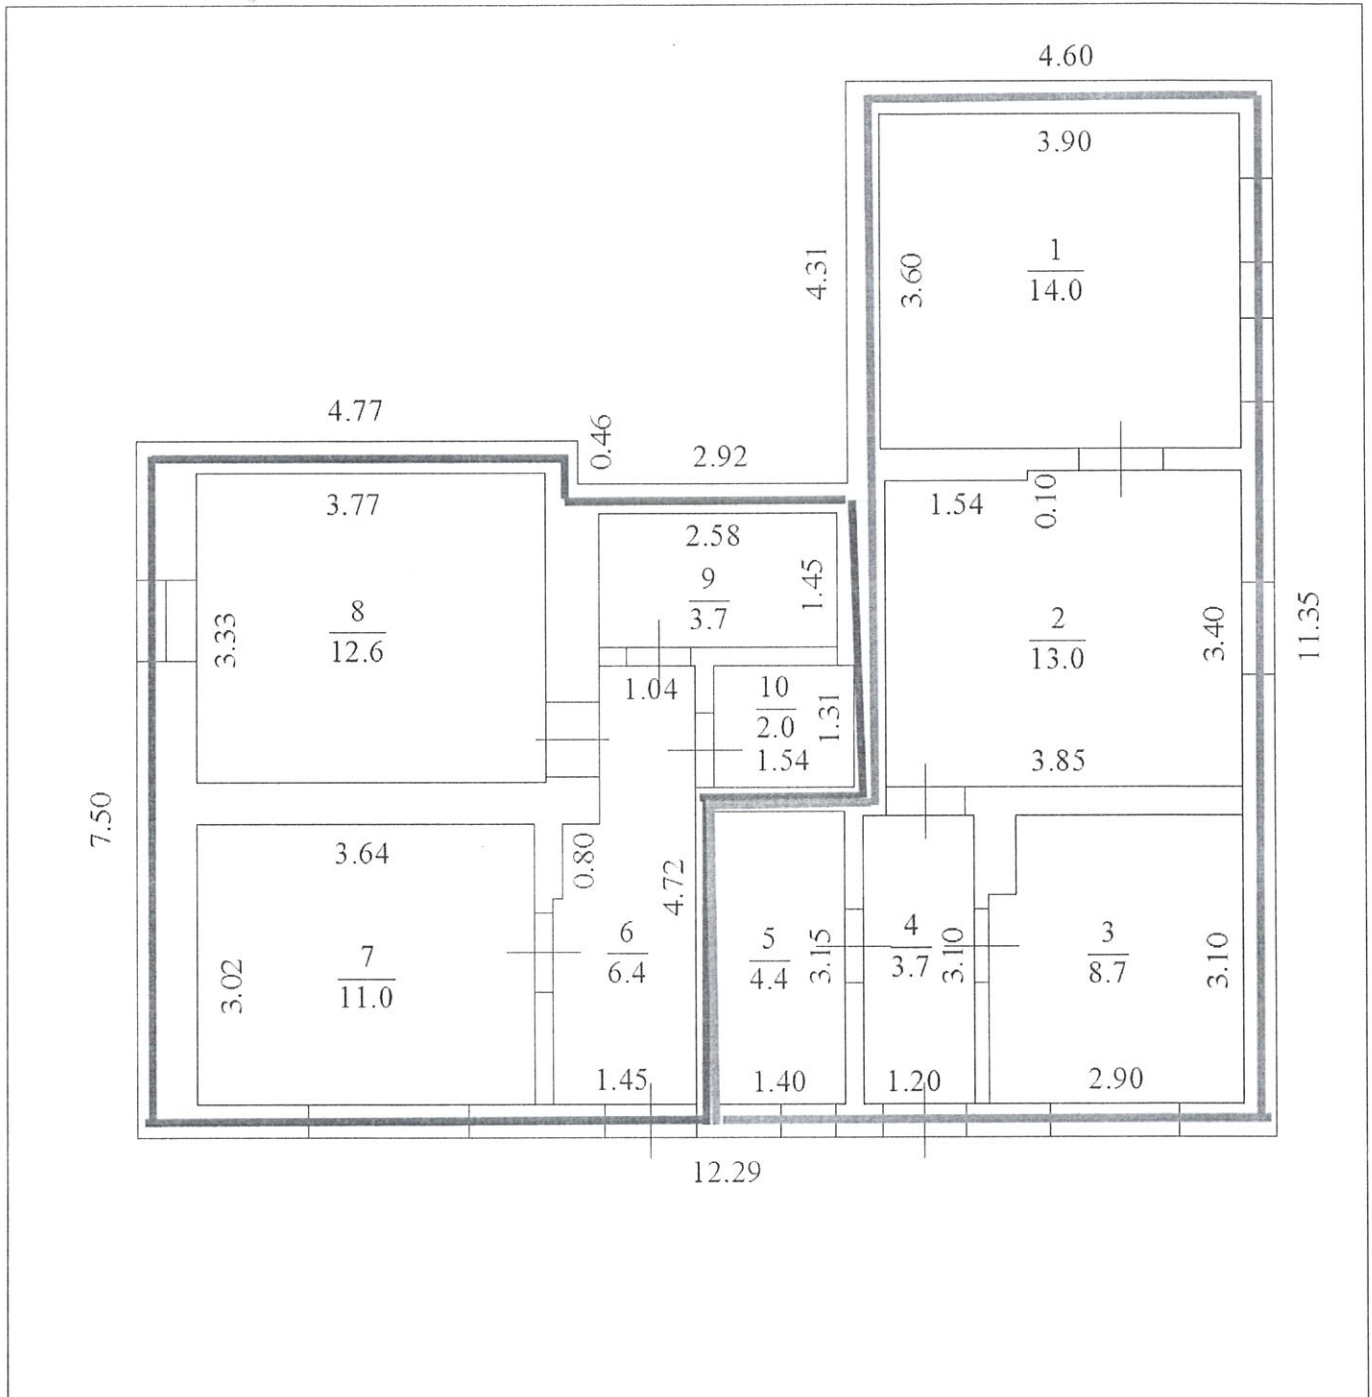


Рис.1. Поэтажный план дома


Синим цветом выделены помещения, находящиеся в пользовании Агрова Ю.И.

Зеленым цветом выделены помещения, находящиеся в пользовании Баяджиевой Л.И.

Схема расположения жилых блоков автономных на земельном участке.



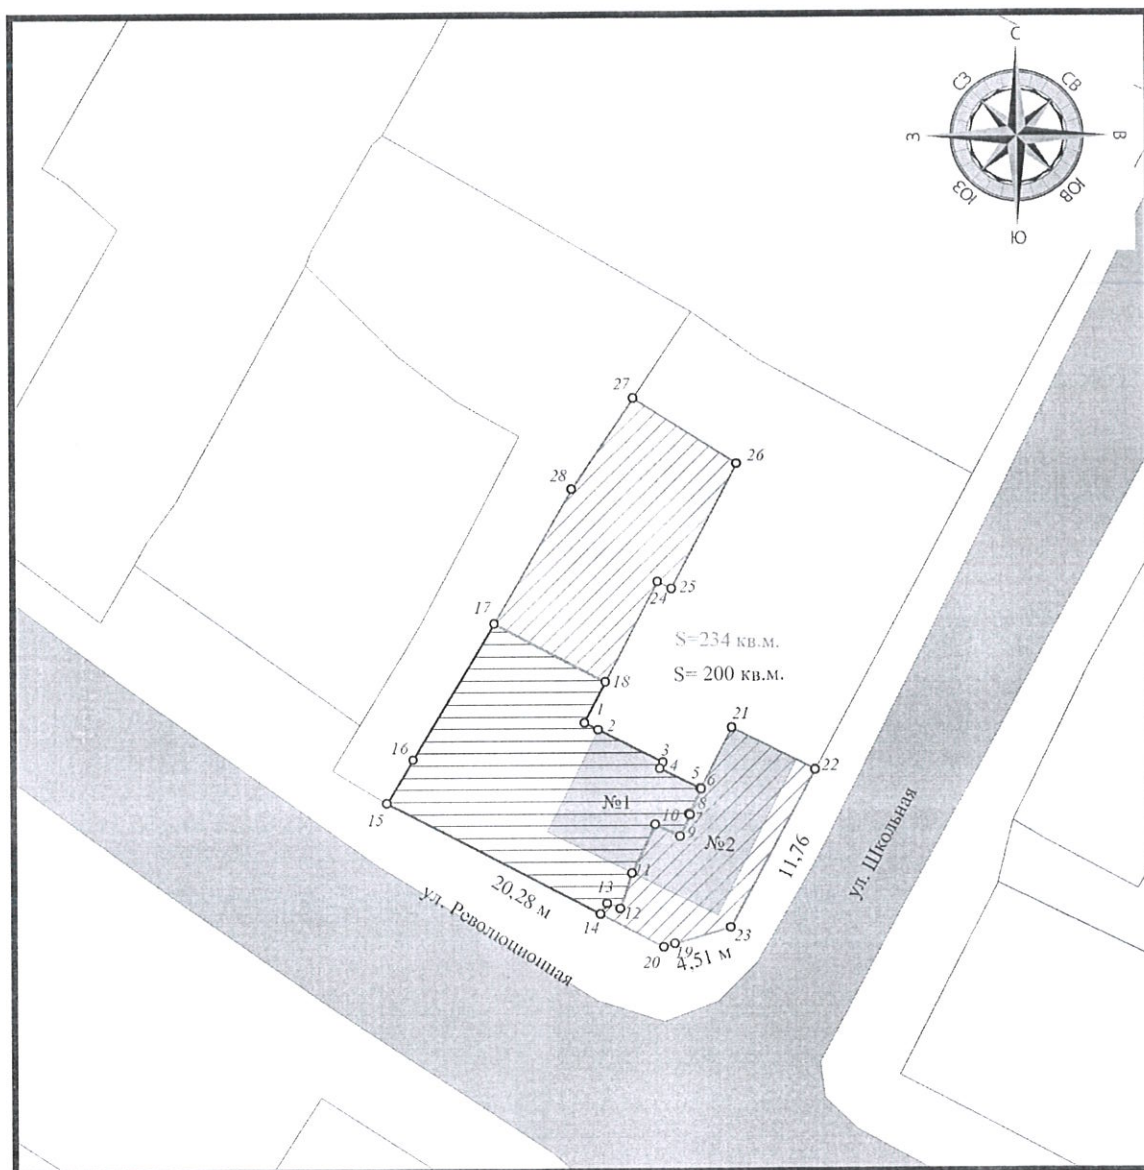


Исполнительный чертеж №1

Отображение расположения жилого дома (жилых блоков) на земельном участке с кадастровым номером 23:40:0201037:86, по адресу: г. Геленджик, с. Кабардинка, ул. Революционная.



Масштаб 1:400

Условные обозначения:

-  - границы по сведениям ЕГРН земельного участка;
-  - границы по сведениям ЕГРН соседних земельных участков;
-  - границы жилого дома;
-  - границы участка находящегося в пользовании Агрова Ю.Н., под эксплуатацией жилого блока №1;
-  - границы участка находящегося в пользовании Баяджиевой Л.И. под эксплуатацией жилого блока №2.







